ПОЭТАЖНЫЙ ПЛАН

НА ЧАСТЬ подвала ЭТАЖА ~~кв.~~ помещ. № V

стр. кор. № _____ Д. № 3

УЛ. ~~ПЕР.~~ Молодёжная


_____ КВАРТ. № _____

103 АО г. МОСКВЫ

С 01 сентября 2007 г. штамп о сроке действия не действителен

~~ДЕЙСТВИТЕЛЬНО В ТЕЧЕНИЕ 1 ГОДА~~

подвал Й ЭТАЖ

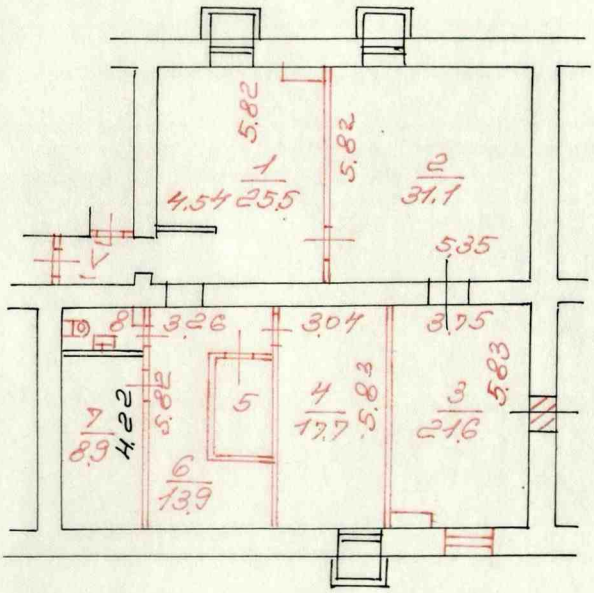

Разрешение на пробитие-денное переоборудование в ~~кв.~~ пом. № V Территориальному бюро технической инвентаризации на предъявление «25» 04 2007 г. Исполнитель _____ Проверил Попова

Масштаб 1:200

Бюро технической инвентаризации № 1 территориальное бюро технической инвентаризации города Москвы

7660 001395 от 22.10.07

Поэтажный план составлен по состоянию на

« 25 » 04 200 7 г.

Исполнитель Горнунова

Проверил Попова

« 29 » 10 200 7 г.