ПОЭТАЖНЫЙ ПЛАН

НА ЧАСТЬ цок ЭТАЖА ~~кв.~~ помещ. № I

~~стр.~~ кор. № — Д. № 11/11

УЛ./ДЕР: Профсоюзная


КВАРТ. №

103 АО г. МОСКВЫ

ДЕЙСТВИТЕЛЬНО В ТЕЧЕНИЕ 1 ГОДА

— Й ЭТАЖ

ЦОКОЛЬНЫЙ ЭТАЖ

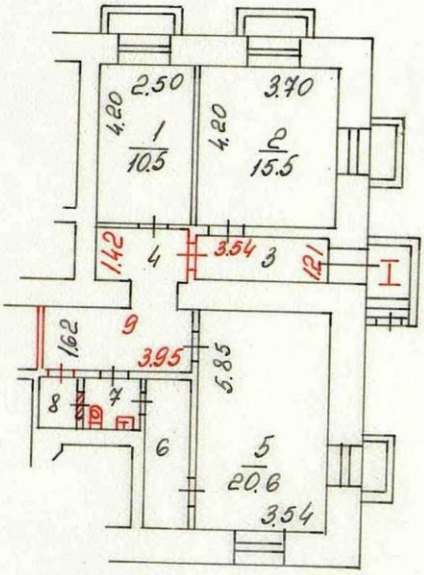

ЮГО-ЗАПАДНОЕ № 1 ТЕРРИТОРИАЛЬНОЕ БЮРО ТЕХНИЧЕСКОЙ ИНВЕНТАРИЗАЦИИ г. Москва

Разрешение на произведенное переоборудование

В ~~квар.~~ пом. № I

Территориальному бюро технической инвентаризации не предъявлено

«01» 08 2003 г.

Исполнитель

Проверил

Поэтажный план составлен по состоянию на

«01» 08 2003 г.

Исполнитель

Проверил

«06» 06 2005 г.

Масштаб 1:200