ПОЭТАЖНЫЙ ПЛАН

НА ЧАСТЬ 1 ЭТАЖА ~~кв.~~ помещ. № I

~~стр.~~ кор. № _____ Д. № 7


УЛ./ПЕР. Мичуринская

_____ КВАРТ. № _____

СВ АО г. МОСКВЫ

ДЕЙСТВИТЕЛЬНО В ТЕЧЕНИЕ 1 ГОДА

1 Й ЭТАЖ

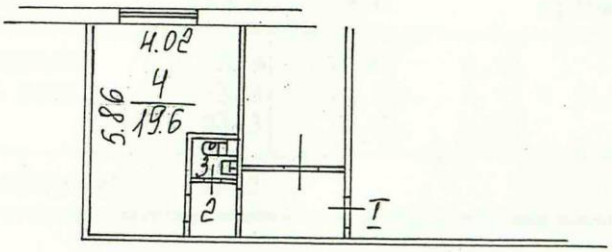

Департамент имущества г. Москвы
Северо-Восточное территориальное агентство
КОПИЯ ВЕРНА
Подпись
Дата "17" 10 03 г.

Северо-Восточное ТБТИ г. Москвы

Масштаб 1:200

Поэтажный план составлен по состоянию на
"05" 09 200 0 г.
Исполнитель
Проверил
"03" 06 200 3 г.