ПОЭТАЖНЫЙ ПЛАН

НА ЧАСТЬ 1 ЭТАЖА ~~кв.~~ помещ. № III; V

~~стр.~~ кор. № 1 Д. № 26


УЛ./~~ПЕР.~~ Академика Пилюгина

КВАРТ. № _____

ЮЗ АО г. МОСКВЫ

ДЕЙСТВИТЕЛЬНО В ТЕЧЕНИЕ 1 ГОДА

1 Й ЭТАЖ

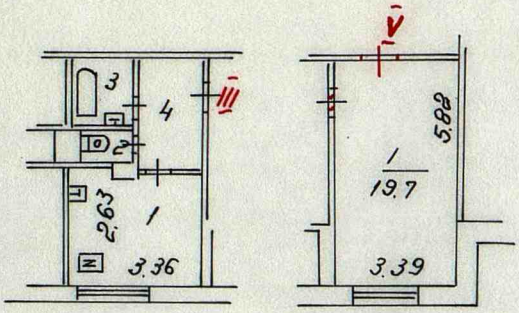

Бюро
ТЕХНИЧЕСКОЙ ИНВЕНТАРИЗАЦИИ
ЮГО-ЗАПАДНОЕ
г. МОСКВА

Разрешение на произведенное переоборудование
В ~~квартиру~~ пом. № V (красным)
Территориальному бюро технической инвентаризации не предъявлено
« 31 » 03 1998 200 г.
Исполнитель _____
Проверил _____

10

Поэтажный план составлен по состоянию на
« 31 » 03 1998 200 г.
Исполнитель Грушак
Проверил _____
« 26 » 03 200 3 г.

Масштаб 1:200