ПОЭТАЖНЫЙ ПЛАН

по адресу: ул. Ефимова
(наименование ул. (просп., бульв. и т.д.))

домовл. (вл.) _____ дом 15
(нужное подчеркнуть)

корпус _____ строение (сооружение) _____
(нужное подчеркнуть)


на часть 4ок. этажа помещ. (квартира) _____

квартал № 471/9 ЦАО г. Москвы

С 01 сентября 2007 г. штамп о сроке действия не действителен

ДЕЙСТВИТЕЛЬНО В ТЕЧЕНИЕ 1 ГОДА

ЦОКОЛЬНЫЙ ЭТАЖ ~~___й ЭТАЖ~~

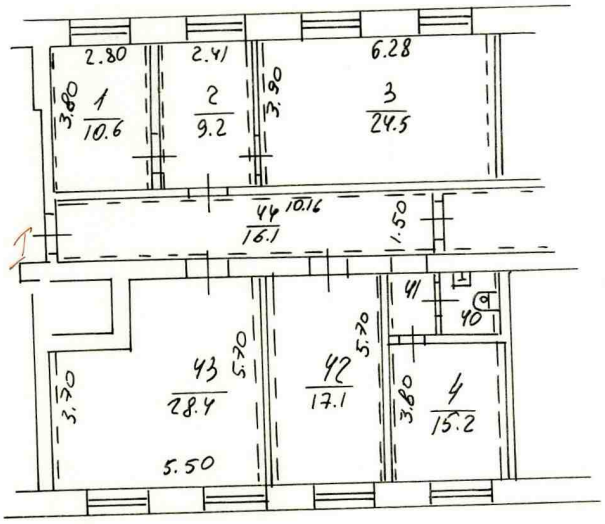

Центральное территориальное бюро технической инвентаризации города Москвы

З. №5384

Поэтажный план составлен по состоянию на
"08" 05 ~~200~~ 1997 г.

Исполнитель Жукова В.

Проверил _____

"11" 12 200~~7~~ г.

Масштаб 1:200