ГБУ МосгорБТИ
ТУ по ТиНАО

ПОЭТАЖНЫЙ ПЛАН

по адресу: Российская Федерация, город Москва
наименование (субъект, город, округ, улица и т.п.)
внутригородская территория
наименование (субъект, город, округ, улица и т.п.)
муниципальный округ Гагаринский
наименование (субъект, город, округ, улица и т.п.)
Ленинский проспект
наименование (субъект, город, округ, улица и т.п.)

домовл.(вл.)_____ - _____ дом 70/11
нужное подчеркнуть


корпус ____ - _____ строение (сооружение) _____ - _____
нужное подчеркнуть

на часть подвала ~~этажа~~ помещ. (~~квартира~~) XVII

квартал № 2620 Юго-Западный АО г.Москвы

12900

ПОДВАЛ

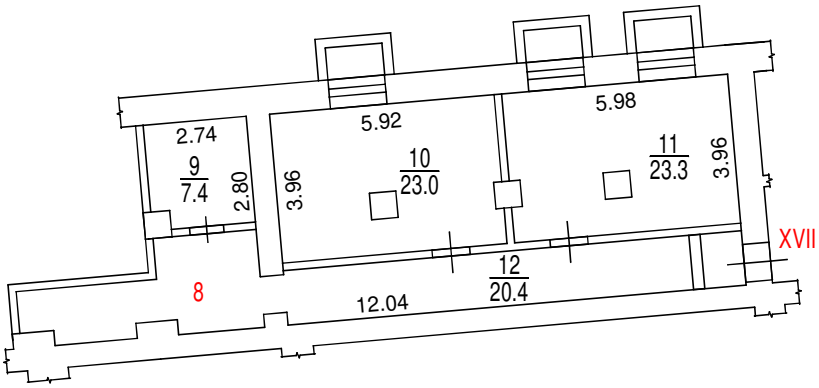

Разрешение на произведенное переоборудование не предъявлено

В кварт. пом. № XVII (комн.8)

ГБУ МосгорБТИ

" 27 " мая 2021 г.

Исполнитель Лютова Н.В.

Проверил Чупрынина Н.Г.

Поэтажный план составлен по состоянию на

" 27 " 05 2021 г.

03.06.2021г.

ДОКУМЕНТ ПОДПИСАН ЭЛЕКТРОННОЙ ПОДПИСЬЮ

Сертификат: 02B9F57D00B4AC3490417C841691B88774
Владелец: ГБУ МосгорБТИ
Сотрудник: Косарева Елена Николаевна
Действителен: с 18.01.2021 10:29:01 по 01.01.2022 10:38:01

Масштаб 1:200