ГБУ МосгорБТИ
Инженерное управление

ПОЭТАЖНЫЙ ПЛАН

по адресу: Российская Федерация, город Москва
наименование (субъект, город, округ, улица и т.п.)
внутригородская территория
наименование (субъект, город, округ, улица и т.п.)
муниципальный округ Гагаринский
наименование (субъект, город, округ, улица и т.п.)
Ленинский проспект
наименование (субъект, город, округ, улица и т.п.)


домовл.(вл.) --- дом 44
нужное подчеркнуть

корпус _____ строение (сооружение) _____
нужное подчеркнуть

на часть подв. этажа помещ. (квартира) III

квартал № 2603 ЮЗ АО г.Москвы

ПОДВАЛ

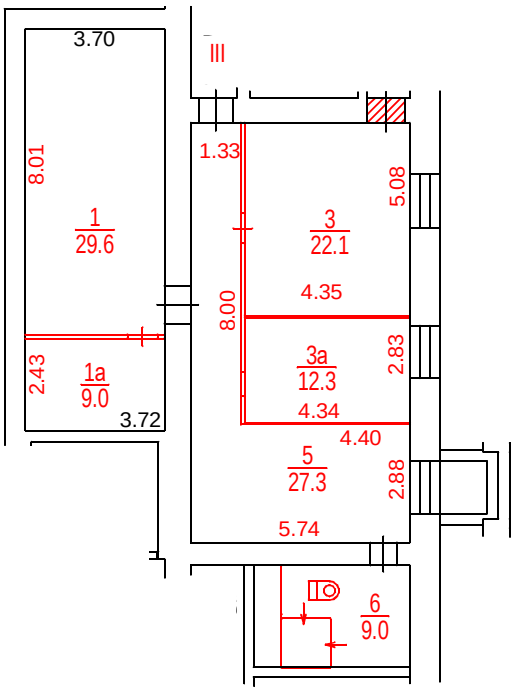

Разрешение на произведенное переоборудование не предъявлено
В ~~кварт.~~ ~~пом.~~ № III

ГБУ МосгорБТИ

" 24 " 10 2023 г.
Исполнитель Сухинина С.В.
Проверил Хвалёва Н.А.

Поэтажный план составлен по состоянию на
" 24 " 10 2023 г.
" 07 " 11 2023 г.

ДОКУМЕНТ ПОДПИСАН ЭЛЕКТРОННОЙ ПОДПИСЬЮ

Сертификат: 00E1202DDD1E5D0CBEC04C442F6E4FAAA6
Владелец: Гавиловская Нина Дмитриевна
Сотрудник: Гавиловская Нина Дмитриевна
Действителен: с 27.06.2023 15:10:00 по 19.09.2024 15:10:00

Масштаб 1:200