ПОЭТАЖНЫЙ ПЛАН

по адресу: ул. Шулова
наименование ул. (просп., бульв. и т.д.)

домовл. (вл.) _____ дом 21
нужное подчеркнуть

корпус _____ строение (сооружение) _____
нужное подчеркнуть

на часть подв. этажа помещ. (квартира) 11


квартал № 10 АО г. Москвы


С 01 сентября 2007 г. штамп о сроке действия не действителен

~~ДЕЙСТВИТЕЛЬНО В ТЕЧЕНИЕ 1 ГОДА~~

~ Й ЭТАЖ

ПОДВАЛ

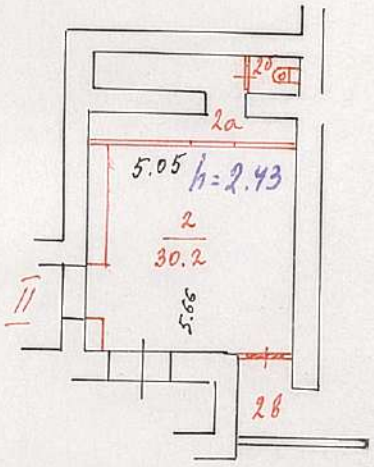

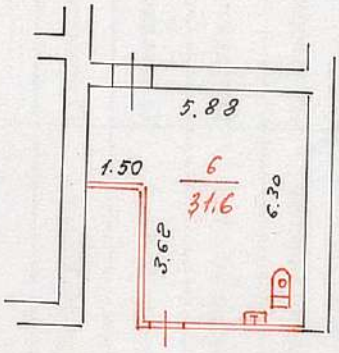

4 Южное территориальное бюро технической инвентаризации города Москвы

Разрешение на произведенное переоборудование в ~~квартире~~ пом. № 11
Территориальному бюро технической инвентаризации не предъявлено
"18" 09 2006 г.
Исполнитель _____
Проверил _____

73 50002857

Поэтажный план составлен по состоянию на
"18" 09 2006 г.
Исполнитель Кибальникова
Проверил Викторова
"8" 11 2007 г.

Масштаб 1:200