ПОЭТАЖНЫЙ ПЛАН

НА ЧАСТЬ подвал ЭТАЖА ~~кв.~~ помещ. № IV

~~стр.~~ кор. № 1 Д. № 22


~~УЛ./ПЕР.~~ Чонгарский бульв

КВАРТ. №

103 АО г. МОСКВЫ

ДЕЙСТВИТЕЛЬНО В ТЕЧЕНИЕ 1 ГОДА

подвальный ЭТАЖ

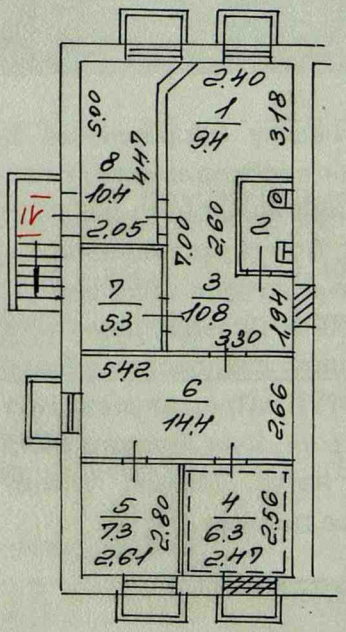

Юго-Западное №1 территориальное бюро технической инвентаризации города Москвы

7360 000 603 от 01.03.07

Поэтажный план составлен по состоянию на

"28" 10 1999 г.

Исполнитель Фортунова

Проверил Ионова

"21" 03 2007 г.

Масштаб 1:200