ПОЭТАЖНЫЙ ПЛАН

НА ЧАСТЬ 1 ЭТАЖА ~~кв.~~ / помещ. № II

~~стр.~~ / кор. № 1 Д. № 10

УЛ./ПЕР. Элеваторная


КВАРТ. №

Ю АО г. МОСКВЫ

ДЕЙСТВИТЕЛЬНО В ТЕЧЕНИЕ 1 ГОДА

1 Й ЭТАЖ

Южное бюро технической инвентаризации гор. Москвы

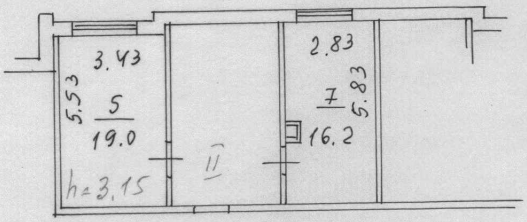

Масштаб 1:200

Поэтажный план составлен по состоянию на

" 11 " 04 200 5 г.

Исполнитель Королевкова

Проверил Соколова

" 23 " 06 200 5 г.