ПОЭТАЖНЫЙ ПЛАН

НА ЧАСТЬ подв. ЭТАЖА ~~кв.~~ помещ. № I; II

~~стр.~~ кор. № 1 Д. № 7/2

УЛ./ПЕР. Люблинская

КВАРТ. №


ЮВ АО г. МОСКВЫ

ЮВТА
Департамента имущества
города Москвы
ОК и Д
стр. № 89

ДЕЙСТВИТЕЛЬНО
В ТЕЧЕНИЕ 1 ГОДА

___й ЭТАЖ

ПОДВАЛ

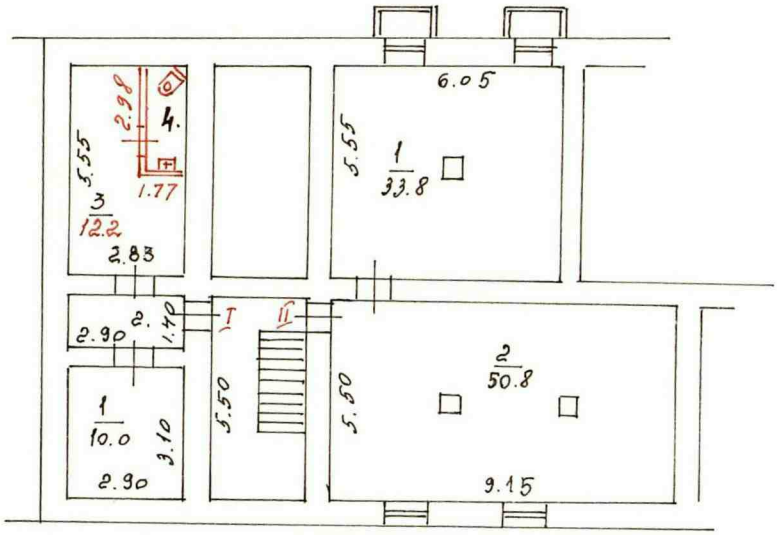

Разрешение на произведенное переоборудование
~~в квар.~~ пом. № I (3,4)
Территориальному бюро технической инвентаризации не предъявлено
«10» 01 2003 г.
Исполнитель
Проверил

Территориальное Бюро технической инвентаризации "Юго-Восточное" гор. Москвы

Поэтажный план составлен по состоянию на
«10» 01 2003 г.
Исполнитель
Проверил
«13» 01 2003 г.

ТБТИ "Юго-Восточное"
Заверяется Елена Викторовна

Масштаб 1:200