ПОЭТАЖНЫЙ ПЛАН

НА ЧАСТЬ цокол. ЭТАЖА ~~кв.~~ помещ. № III

~~стр.~~ кор. № _____ Д. № 9


УЛ./ПЕР. пр. Кадомцева

КВАРТ. № _____

СВ АО г. МОСКВЫ

ДЕЙСТВИТЕЛЬНО
В ТЕЧЕНИЕ 1 ГОДА

~~ЦОКОЛЬНЫЙ~~ Й ЭТАЖ

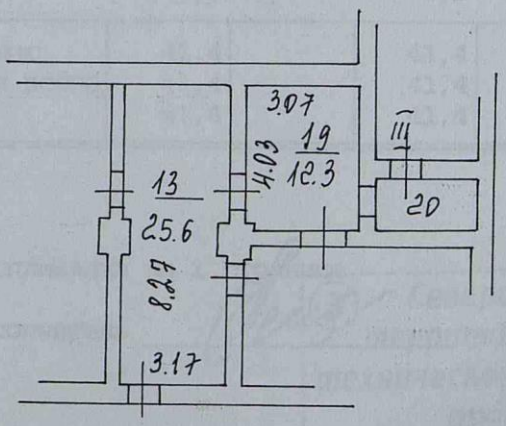

Северо-Восточное территориальное бюро технической инвентаризации города Москвы

№ 000546

Поэтажный план составлен по состоянию на

« 15 » 02 2005 г.

Исполнитель Дем-

Проверил

« 02 » 05 2007 г.

Масштаб 1:200