ГБУ МосгорБТИ
Инженерное управление

ПОЭТАЖНЫЙ ПЛАН

по адресу:
город Москва, Мосфильмовская улица
наименование (субъект, город, округ, улица и т.п.)


домовл.(вл.) --- дом 55
нужное подчеркнуть

корпус ____ строение (сооружение) ____
нужное подчеркнуть

на часть 1 этажа помещ.(квартира) LXVII

квартал № 2539 Западный АО г.Москвы

1 ЭТАЖ

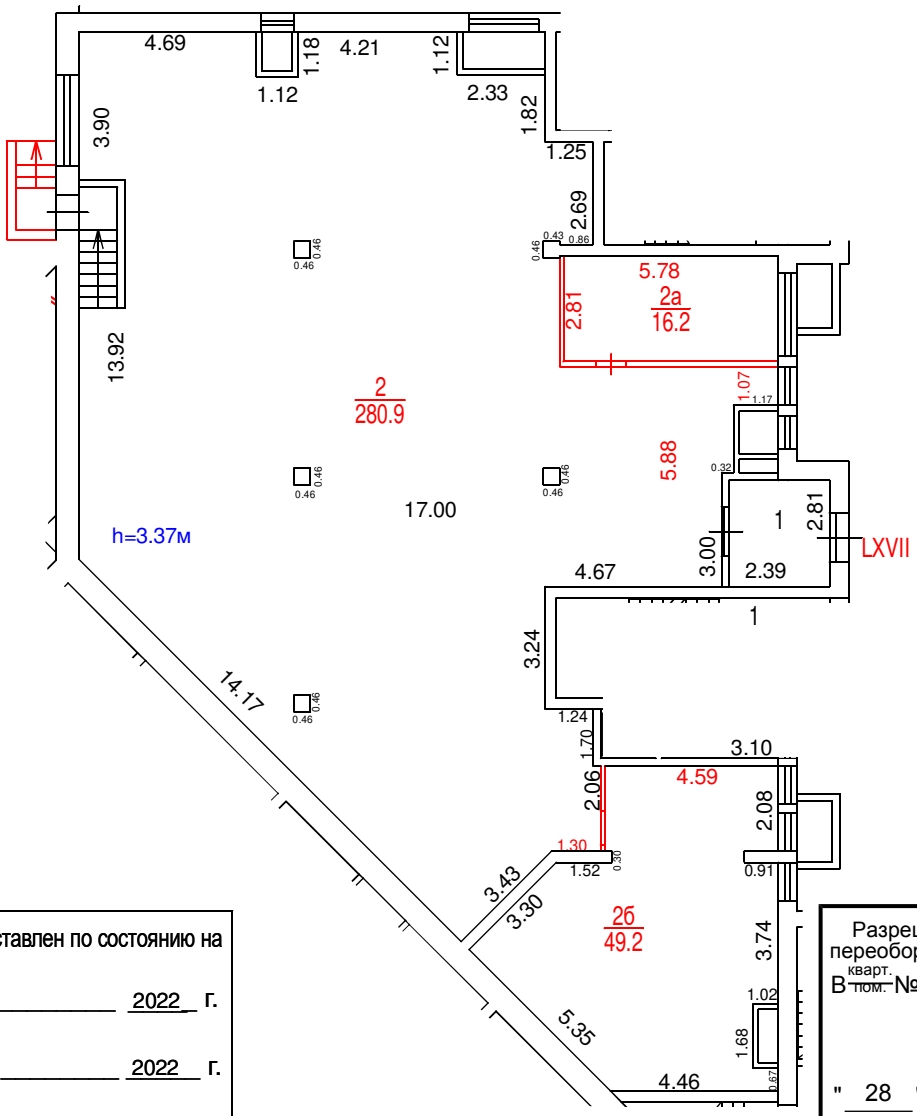

Поэтажный план составлен по состоянию на

"__28_" _____10_____ 2022_ г.

"__10_" _____11_____ 2022_ г.

Разрешение на произведенное переоборудование не предъявлено

В ~~кварт.~~ ~~пом.~~ № LXVII(2, 2а, 2б)

ГБУ МосгорБТИ

" 28 " октября 2022 г.

Исполнитель Сухинина С. В.

Проверил Кузнецова Е.В.

ДОКУМЕНТ ПОДПИСАН ЭЛЕКТРОННОЙ ПОДПИСЬЮ

Сертификат: 00B150F25955E29F3B507176EF333D44A3

Владелец: ГОСУДАРСТВЕННОЕ БЮДЖЕТНОЕ УЧРЕЖДЕНИЕ ГОРОДА МОСКВЫ МОСКОВСКОЕ ГОРОДСКОЕ БЮРО ТЕХНИЧЕСКОЙ ИНВЕНТАРИЗАЦИИ

Сотрудник: Гавиловская Нина Дмитриевна

Действителен: с 25.04.2022 15:47:00 по 19.07.2023 15:47:00

Масштаб 1:200