ПОЭТАЖНЫЙ ПЛАН

НА ЧАСТЬ подвала ~~ЭТАЖА~~ ~~кв.~~ помещ. № I

~~стр.~~ кор. № – Д. № 50А


УЛ./~~ПЕР.~~ 5-я Парковая

КВАРТ. № 1691

Восточный АО г. МОСКВЫ

ДЕЙСТВИТЕЛЬНО В ТЕЧЕНИЕ 1 ГОДА

ПОДВАЛ

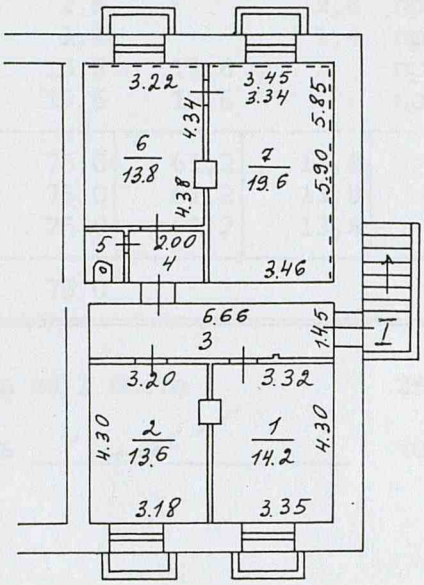

ВОСТОЧНОЕ-2
ТЕРРИТОРИАЛЬНОЕ
БЮРО ТЕХНИЧЕСКОЙ
ИНВЕНТАРИЗАЦИИ
г. МОСКВА

Поэтажный план составлен по состоянию на

" 19 " 02 2003 г.

Исполнитель Чистова

Проверил

" 25 " 02 2003 г.

Масштаб 1:200