ПОЭТАЖНЫЙ ПЛАН

НА ЧАСТЬ 1 ЭТАЖА ~~КВАР.~~ ПОМЕЩ. № XIII


КОРП. (~~СТР.~~) № 2 ДОМ № 5

ПО(УЛ./ПЕР.) Салтыковская КВ. №

В АО г. МОСКВЫ

1 й ЭТАЖ

ДЕЙСТВИТЕЛЬНО В ТЕЧЕНИЕ 1 ГОДА

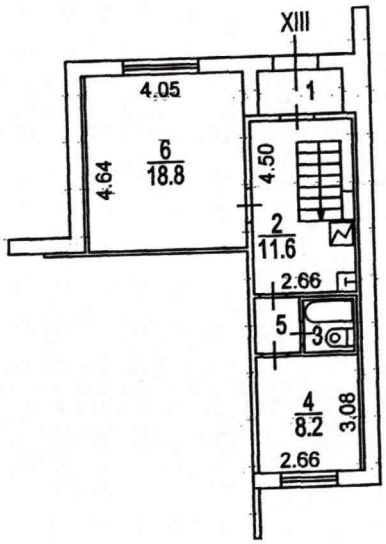

7 Восточное № I территориальное бюро технической инвентаризации города Москвы

Разрешение на произведенное переоборудование

В ~~квартиру~~/пом. № XIII

Территориальному бюро технической инвентаризации не представлено

" 03 " 09 2003 г.

Исполнитель Мосляков

Проверил Мосляков

Поэтажный план составлен по состоянию на

" 02 " 04 2003г.

Исполнитель Мосляков

Проверил Мосляков

" 24 " 04 2006г.

Масштаб 1:200