ПОЭТАЖНЫЙ ПЛАН

НА ЧАСТЬ 1 ЭТАЖА ~~кв.~~ помещ. № I

~~стр.~~ кор. № _____ Д. № 7

~~УЛ./ПЕР.~~ Марьинский бульв.


КВАРТ. № _____

ЮВ АО г. МОСКВЫ

ЮВТА ДИГМ
ОТДЕЛ ОРГАНИЗАЦИОННО-КАДРОВОЙ РАБОТЫ,
"ОДНОГО ОКНА"
И ДЕЛОПРОИЗВОДСТВА
Стр. № 28

ДЕЙСТВИТЕЛЬНО
В ТЕЧЕНИЕ 1 ГОДА

1 Й ЭТАЖ

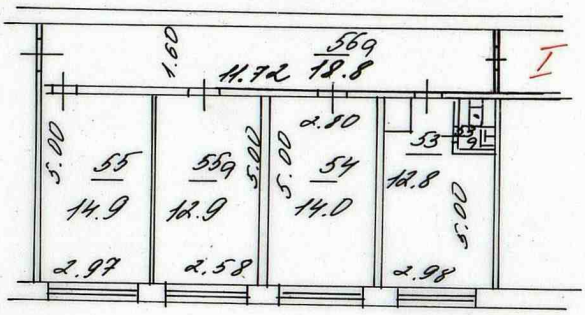

Юго-Восточное
территориальное бюро
технической инвентаризации
города Москвы

Масштаб 1:200

Поэтажный план составлен по состоянию на
"07" 07 2005 г.

Исполнитель _____

Руководитель группы
ТБТИ "Юго-Восточное"
Макеева Мария Ивановна

Проверил _____

"29" 11 2005 г.