ПОЭТАЖНЫЙ ПЛАН

по адресу: Верхняя Красносельская ул.
наименование ул. (просп., бульв. и т.д.)

домовл. (вл.) _____ дом 10
нужное подчеркнуть

корпус _____ строение (сооружение) _____
нужное подчеркнуть


на часть 1 этажа помещ. (~~квартира~~) I

квартал № 988/2 4 АО г. Москвы

С 01 сентября 2007 г. штамп о сроке действия не действителен

ДЕЙСТВИТЕЛЬНО В ТЕЧЕНИЕ 1 ГОДА

1 й ЭТАЖ

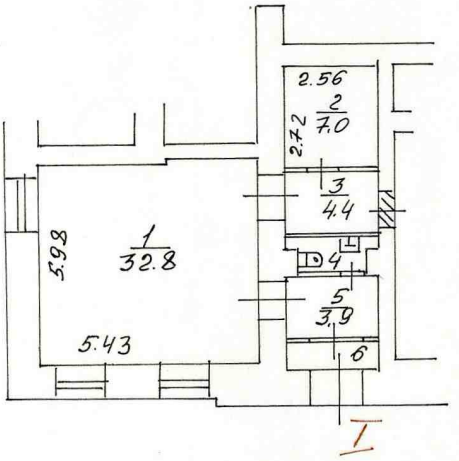

2 Центральное территориальное бюро технической инвентаризации города Москвы

Масштаб 1:200

Руководитель группы по инвентаризации строений Кузнецова Т.В.

Т № 5385

Поэтажный план составлен по состоянию на

"14" 08 1985 ~~200~~ г.

Исполнитель Хохлова З.

Проверил _____

"12" 12 200 ~~7~~ г.