
ПОЭТАЖНЫЙ ПЛАН
НА ЧАСТЬ подвала ЭТАЖА ~~пом.~~ помещ. № II
СТР. ~~ГОД~~ № 1 Д. № 31
~~УЛ~~/ПЕР. Плетешковский
КВАРТ. № 1077/15
Центрального АО г. МОСКВЫ

ПОДВАЛ

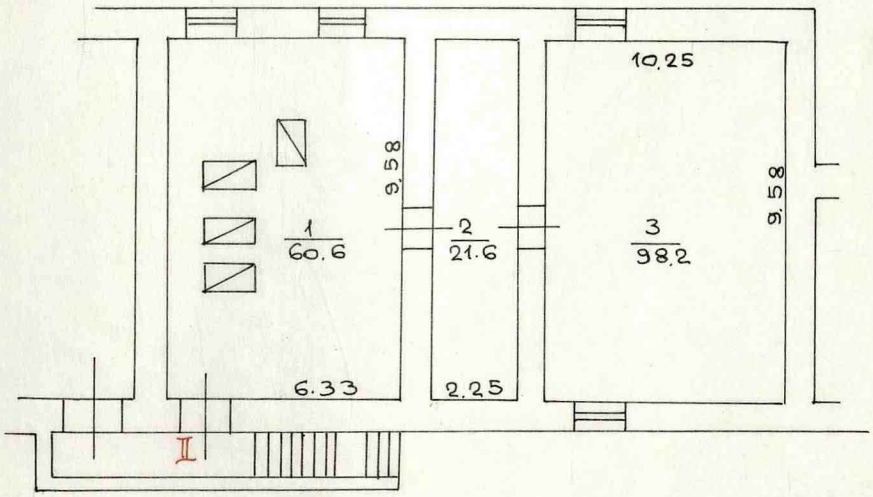

ДЕЙСТВИТЕЛЕН
В ТЕЧЕНИЕ 1-го ГОДА
СО ДНЯ ВЫДАЧИ
ТЕРРИТОРИАЛЬНОЕ
БЮРО ТЕХНИЧЕСКОЙ
ИНВЕНТАРИЗАЦИИ
ЦЕНТРАЛЬНОЕ
г. Москва

№ 6028
Поэтажный план составлен по состоянию на
« 12 » 02. 1985 г.
П/план снял
Проверил
« 25 » 04 2002 г.

Масштаб 1:200