## ПОЭТАЖНЫЙ ПЛАН

НА ЧАСТЬ 3 ЭТАЖА ~~кв.~~ помещ. № III

~~стр.~~ кор. № 5 Д. № 5/6


УЛ./ПЕР. Большая Дмитровка

КВАРТ. № 64/4

часть АО г. МОСКВЫ

ДЕЙСТВИТЕЛЬНО В ТЕЧЕНИЕ 1 ГОДА

# 3 Й ЭТАЖ

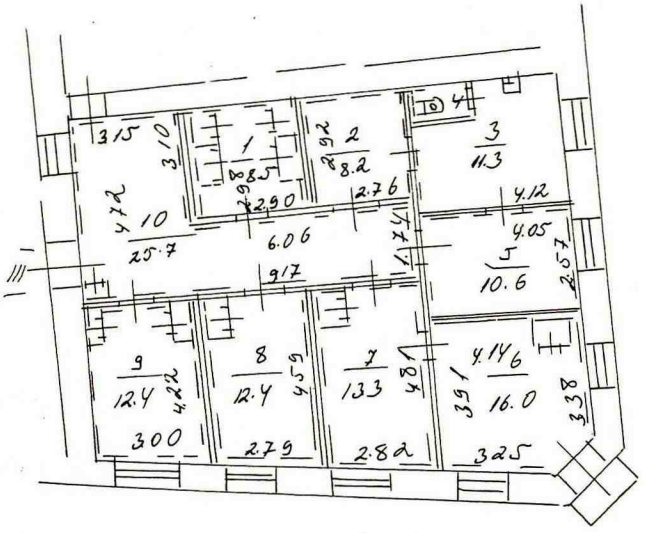


ДЕЙСТВИТЕЛЕН
В ТЕЧЕНИИ 1-го ГОДА
СО ДНЯ ВЫДАЧИ
ТЕРРИТОРИАЛЬНОЕ
БЮРО ТЕХНИЧЕСКОЙ
ИНВЕНТАРИЗАЦИИ
ЦЕНТРАЛЬНОЕ
г. Москва

№ 7219

Поэтажный план составлен по состоянию на

"28" 10 2000 г.

Исполнитель Сергеева

Проверил

"15" 06 2005 г.

Масштаб 1:200