ПОЭТАЖНЫЙ ПЛАН

НА ЧАСТЬ подв ЭТАЖА ~~кв.~~ помещ. № VII

~~стр.~~ кор. № _____ Д. № 50 кор. 1

УЛ./ПЕР. Варшавское шоссе


_____ КВАРТ. № _____

60 АО г. МОСКВЫ

ДЕЙСТВИТЕЛЬНО В ТЕЧЕНИЕ 1 ГОДА

___й ЭТАЖ

ПОДВАЛ

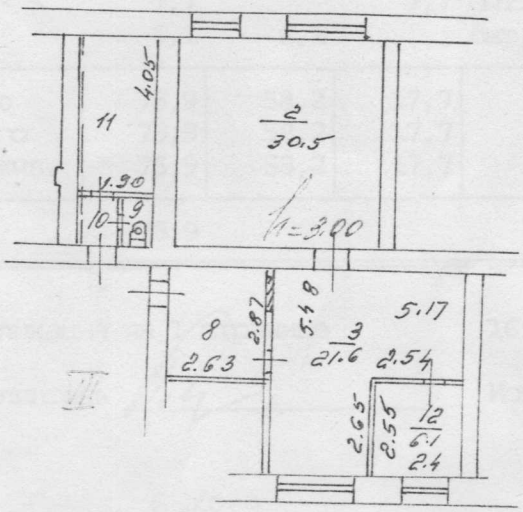

4 Южное территориальное бюро технической инвентаризации города Москвы

6350 000 151

Поэтажный план составлен по состоянию на

" 23 " 05 _____ 200 3 г.

Исполнитель Гнилов

Проверил Быкова

" 16 " 02 _____ 200 6 г.

Масштаб 1:200