
КОПИЯ ПОЭТАЖНОГО ПЛАНА
на часть 1 этаж. ~~квартт.~~ помещ. I
~~стр.~~ ~~кор.~~ № 1 по ул. Вересаева
д.№ 14 кв.№
Западного АО г.Москвы

232

1 ЭТАЖ

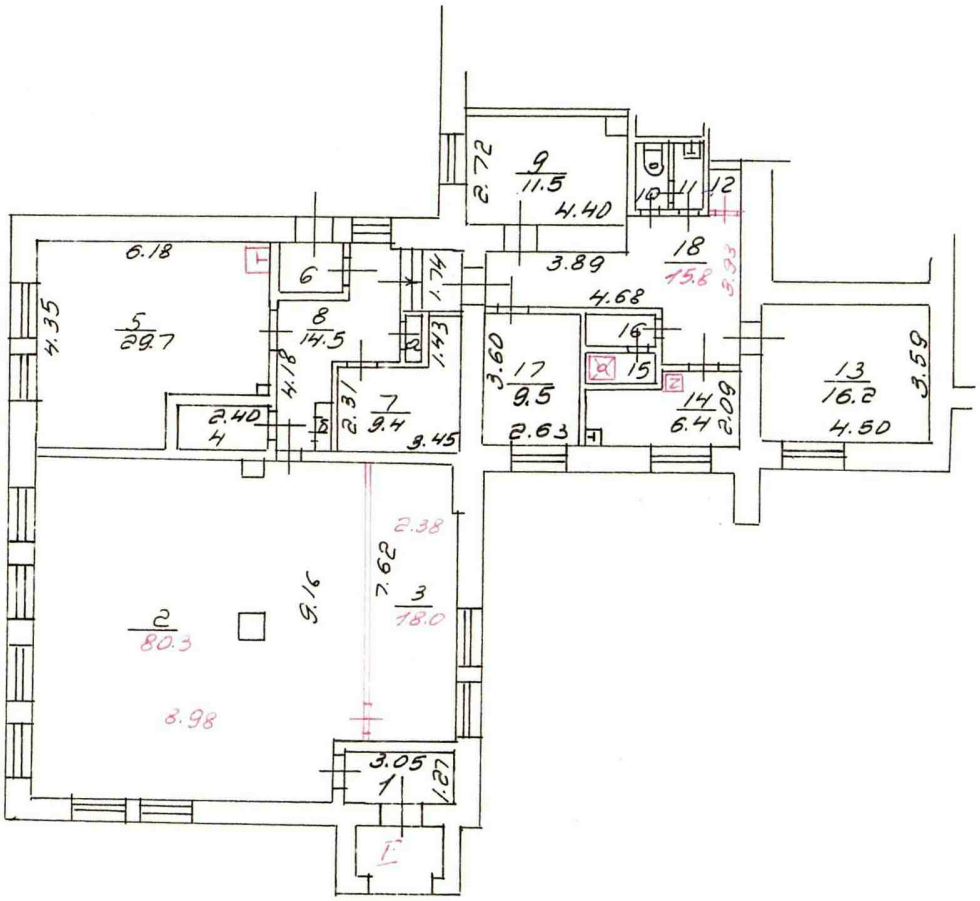

ЗАПАДНОЕ № 1
БЮРО ТЕХНИЧЕСКОЙ ИНВЕНТАРИЗАЦИИ
гор. Москвы

РАЗРЕШЕНИЯ на произведенная перепланировка в кв. №2. 3.15.18
в БТИ
не предъявлено

Копия снята по состоянию на
" 18 " 03 1999 г.
Копию снял
Проверил
" 26 " 03 1999 г.

МАСШТАБ 1:200