ПОЭТАЖНЫЙ ПЛАН

НА ЧАСТЬ ~~цоколь~~ ЭТАЖА ~~кв.~~ помещ. № XVIII, XVIIa

~~стр.~~ кор. № — Д. № 8


УЛ./~~ДЕР.~~ Кравченко

КВАРТ. №

103 АО г. МОСКВЫ

ДЕЙСТВИТЕЛЬНО В ТЕЧЕНИЕ 1 ГОДА

~~цоколь~~ Й ЭТАЖ

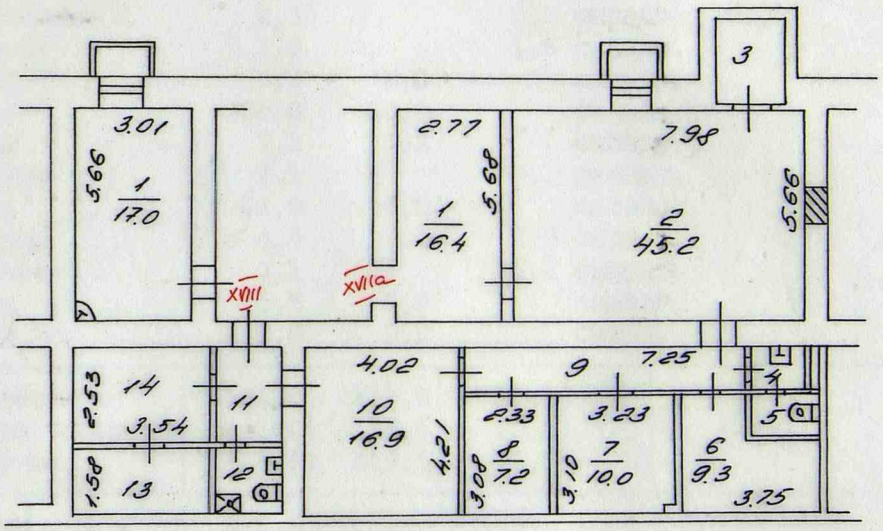

Юго-Западное № 1 территориальное бюро технической инвентаризации города Москвы

6360 000446 10.02.06

Поэтажный план составлен по состоянию на

"19" 12 200 0 г.

Исполнитель Волошина

Проверил

"21" 02 200 6 г.

Масштаб 1:200