ПОЭТАЖНЫ ПЛАН

НА ЧАСТЬ подвал ЭТАЖА ~~кв.~~ помещ. № III

~~стр.~~ кор. № — Д. № 31/35


УЛ./ПЕР. Фортунатовская ул.

КВАРТ. № 1613

Восточного АО г. МОСКВЫ

ДЕЙСТВИТЕЛЬНО В ТЕЧЕНИЕ 1 ГОДА

подвальный ЭТАЖ

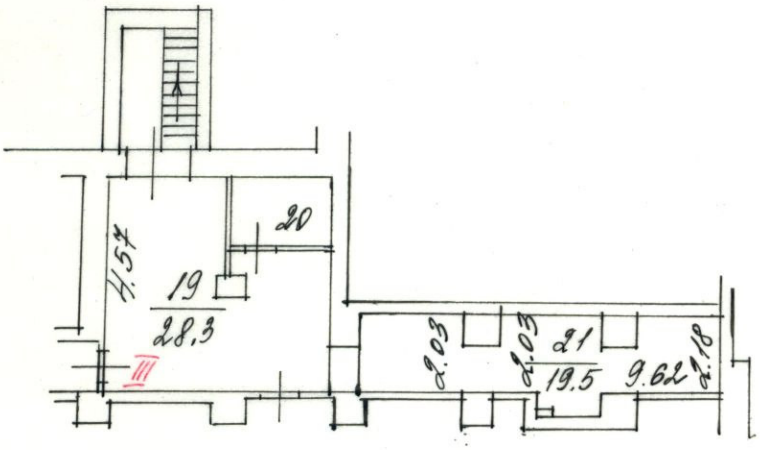

5 Восточное №2 территориальное бюро технической инвентаризации города Москвы

Масштаб 1:200

Поэтажный план составлен по состоянию на

"18" 04 200 7 г.

Исполнитель Ян Ро

Проверил

"26" 04 200 7 г.